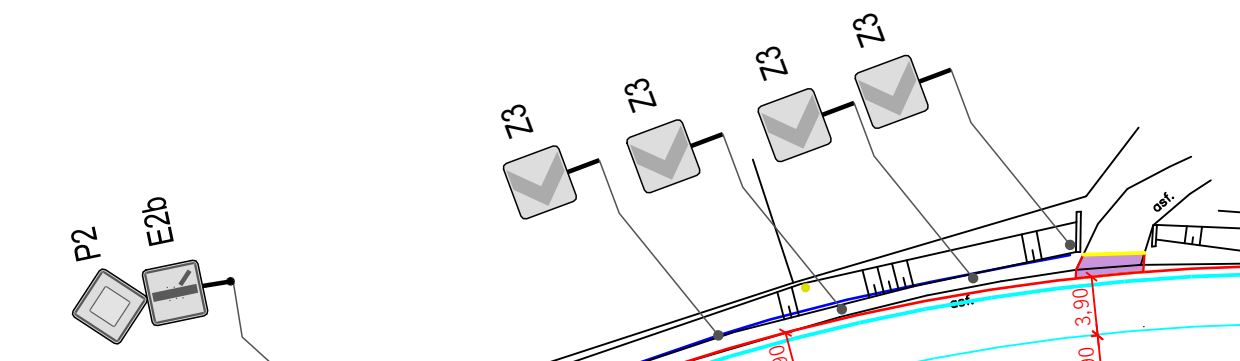
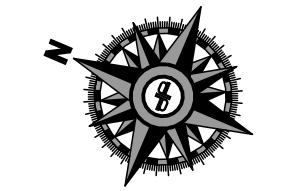


R21 = 130	
α	025.42 [gr]
t	51.56 [m]
o	51.90 [m]
z	2.63 [m]


00:00
KT 3,19633
160

LEGENDA SDZ

	ST
	VÝ
	NO
	ST
	NO

LEGENDA SM. SLOUPKŮ

	SMĚROVÉ SLOUPKY - Z11ab
	SVODIDLOVÉ SLOUPKY - Z11ab
	SMĚROVÉ SLOUPKY - Z11ef
	SVODIDLOVÉ SLOUPKY - Z11ef
	SMĚROVÉ SLOUPKY - Z11g

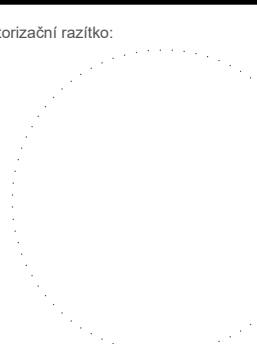Název stavby:				I/35 LIBUŇ - KNĚŽNICE, OPRAVA SILNICE	
Investor:		Ředitelství silnic a dálnic s.p. Čerčanská 2023/12, 140 00 Praha 4-Krč IČ: 65993390		www.rsd.cz posta@rsd.cz +420 954 901 132	
Místo stavby:		K.Ú. Újezd pod Troskami, Libuň, Kněžnice		 ŘEDITELSTVÍ SILNIC A DÁLNIC	
Objednatel:		MI Roads a.s. Koželušská 2450/4 180 00 Praha 8 - Libeň		vaclav.santora@mi-roads.cz +420 608 820 414 IČO: 17331099 DIČ: CZ17331099	
Stavbyvedoucí:		Václav Šantora			
Generální projektant:		DI PROJEKT s.r.o. Chelčického 686, 533 51 Pardubice IČO: 01873687 DIČ: CZ01873687		Hlavní projektant: Lukáš Třasák, DIŠ. Podpis:  Číslo zakázky: 065/2025	
					
Projektant část:		DI PROJEKT s.r.o. Chelčického 686, 533 51 Pardubice IČO: 01873687 DIČ: CZ01873687		www.dipprojekt.cz dip@dipprojekt.cz +420 773 749 120 DS: ul8wq5u	
Vedoucí projektant:		Lukáš Třasák, DIŠ.		Podpis: 	
Vyracoval:		Lukáš Třasák, DIŠ.		Podpis: 	
Zodp. projektant:		Lukáš Třasák, DIŠ.		Podpis: 	
Datum:		12.2025		Formát: 6xA4	
Stavební objekt:		SO 101 Komunikace		Číslo zakázky: 065/2025	
Obsah přílohy:		SITUACE DOPRAVNÍHO ZNAČENÍ KM 3,000 - 3,497		Autorizační razítko: 	
Stupeň dokumentace:		Dokumentace skutečného provedení stavby		Označení přílohy: D.1.1.1.6.6	
				Číslo paré: Měřítko: 1:500	