


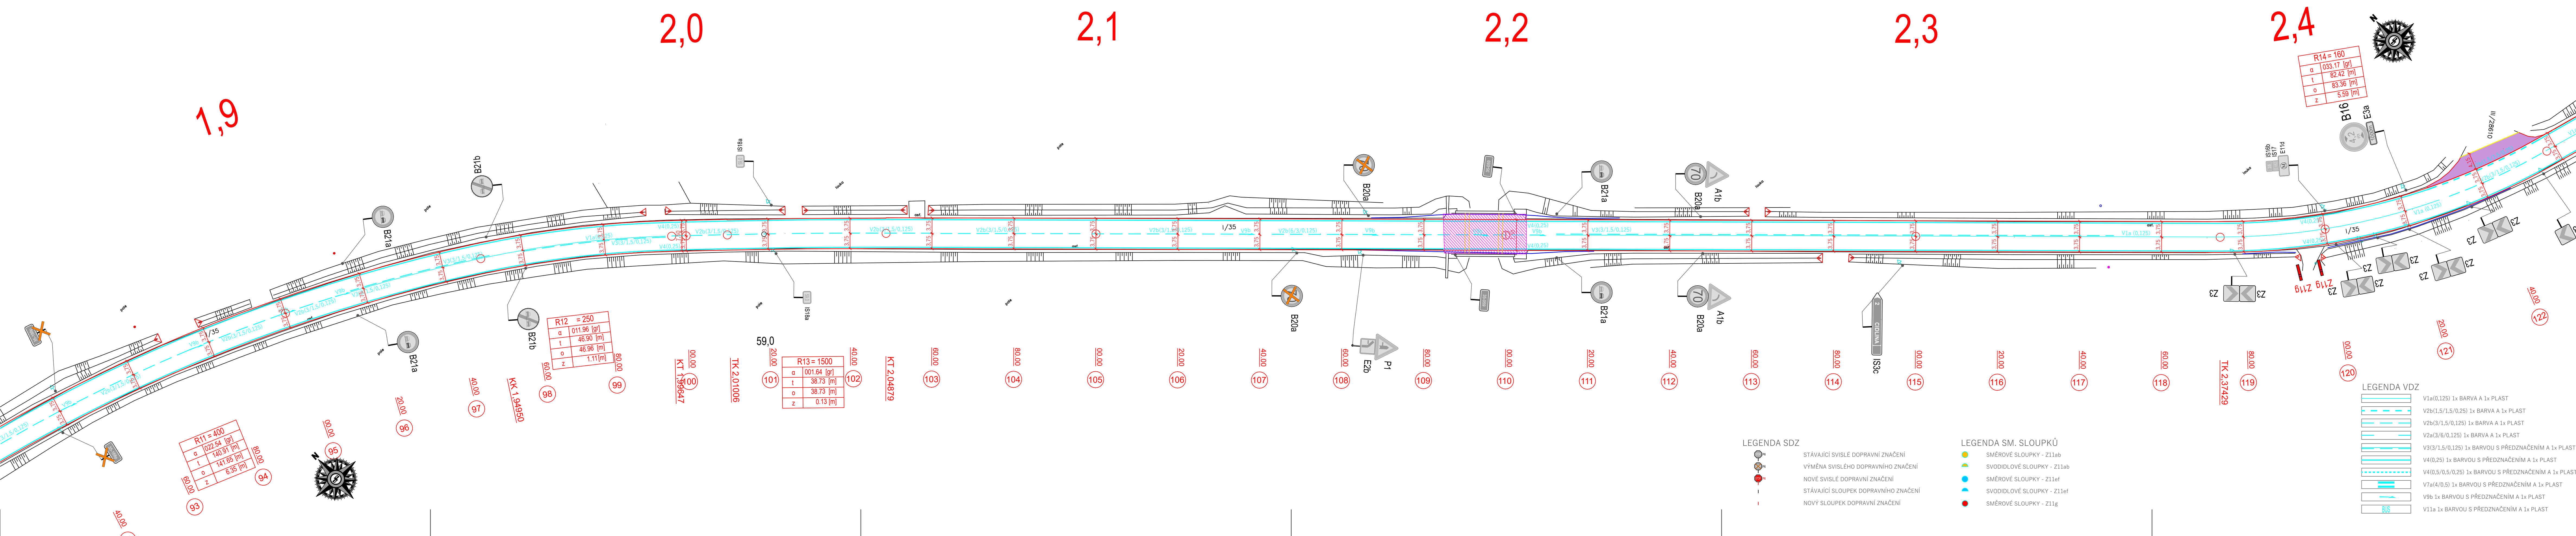

LEGENDA VZD	
	V1a(0,125) 1x BARVA A 1x PLAST
	V2b(1,5/1,5/0,25) 1x BARVA A 1x PLAST
	V2b(3/1,5/0,125) 1x BARVA A 1x PLAST
	V2a(3/6/0,125) 1x BARVA A 1x PLAST
	V3(3/1,5/0,125) 1x BARVOU S PŘEDZNAČENÍM A 1x PLAST
	V4(0,25) 1x BARVOU S PŘEDZNAČENÍM A 1x PLAST
	V4(0,5/0,5/0,25) 1x BARVOU S PŘEDZNAČENÍM A 1x PLAST
	V7a(4/0,5) 1x BARVOU S PŘEDZNAČENÍM A 1x PLAST
	V9b 1x BARVOU S PŘEDZNAČENÍM A 1x PLAST
	V11a 1x BARVOU S PŘEDZNAČENÍM A 1x PLAST

LEGENDA SDZ	
	STÁVAJÍCÍ SVISLÉ DOPRAVNÍ ZNAČENÍ
	VÝMĚNA SVISLÉHO DOPRAVNÍHO ZNAČENÍ
	NOVÉ SVISLÉ DOPRAVNÍ ZNAČENÍ
	STÁVAJÍCÍ SLOUPEK DOPRAVNÍHO ZNAČENÍ
	NOVÝ SLOUPEK DOPRAVNÍHO ZNAČENÍ

LEGENDA SM. SLOUPKŮ	
	SMĚROVÉ SLOUPKY - Z11ab
	SVODIDLOVÉ SLOUPKY - Z11ab
	SMĚROVÉ SLOUPKY - Z11ef
	SVODIDLOVÉ SLOUPKY - Z11ef
	SMĚROVÉ SLOUPKY - Z11g

Název stavby:

I/35 LIBUŇ - KNĚŽNICE, OPRAVA SILNICE

Investor:

Ředitelství silnic a dálnic s.p.
Čerčanská 2023/12, 140 00 Praha 4-Krč
IČ: 65993390

Město stavby:

K.Ú. Újezd pod Troskami, Libuň, Kněžnice

www.rsd.cz
posta@rsd.cz
+420 954 901 132

Ogdnatel:

Mi Roads a.s.
Koželužská 2450/4
180 00 Praha 8 - Libeň

Stavbyvedoucí:

Václav Šantora

vacslav.santora@mi-roads.cz
+420 608 820 414
IČO: 17331099
DIČ: CZ17331099

Generální projektant:

DI PROJEKT s.r.o.
Chelčického 686, 533 51 Pardubice
IČO: 01873687
DIČ: CZ01873687

Hlavní projektant:

Lukáš Třasák, DiS.

Podpis:

Číslo zakázky:

065/2025

Projektant část:

DI PROJEKT s.r.o.
Chelčického 686, 533 51 Pardubice
IČO: 01873687
DIČ: CZ01873687

Vedoucí projektant:

Lukáš Třasák, DiS.

Vypracoval:

Lukáš Třasák, DiS.

Zodp. projektant:

Lukáš Třasák, DiS.

Datum:

12.2025

Formát:

7x44

Číslo zakázky:

065/2025

www.dipprojekt.cz
dip@dipprojekt.cz
+420 773 749 120
DS: u18wq5u

Autizační razítko:

Označení přílohy:

SITUACE DOPRAVNÍHO ZNAČENÍ KM 1,900 - 2,400

Číslo paré:

D.1.1.1.6.4

Stupeň dokumentace:

Dokumentace skutečného provedení stavby

Měřítko:

1:500