


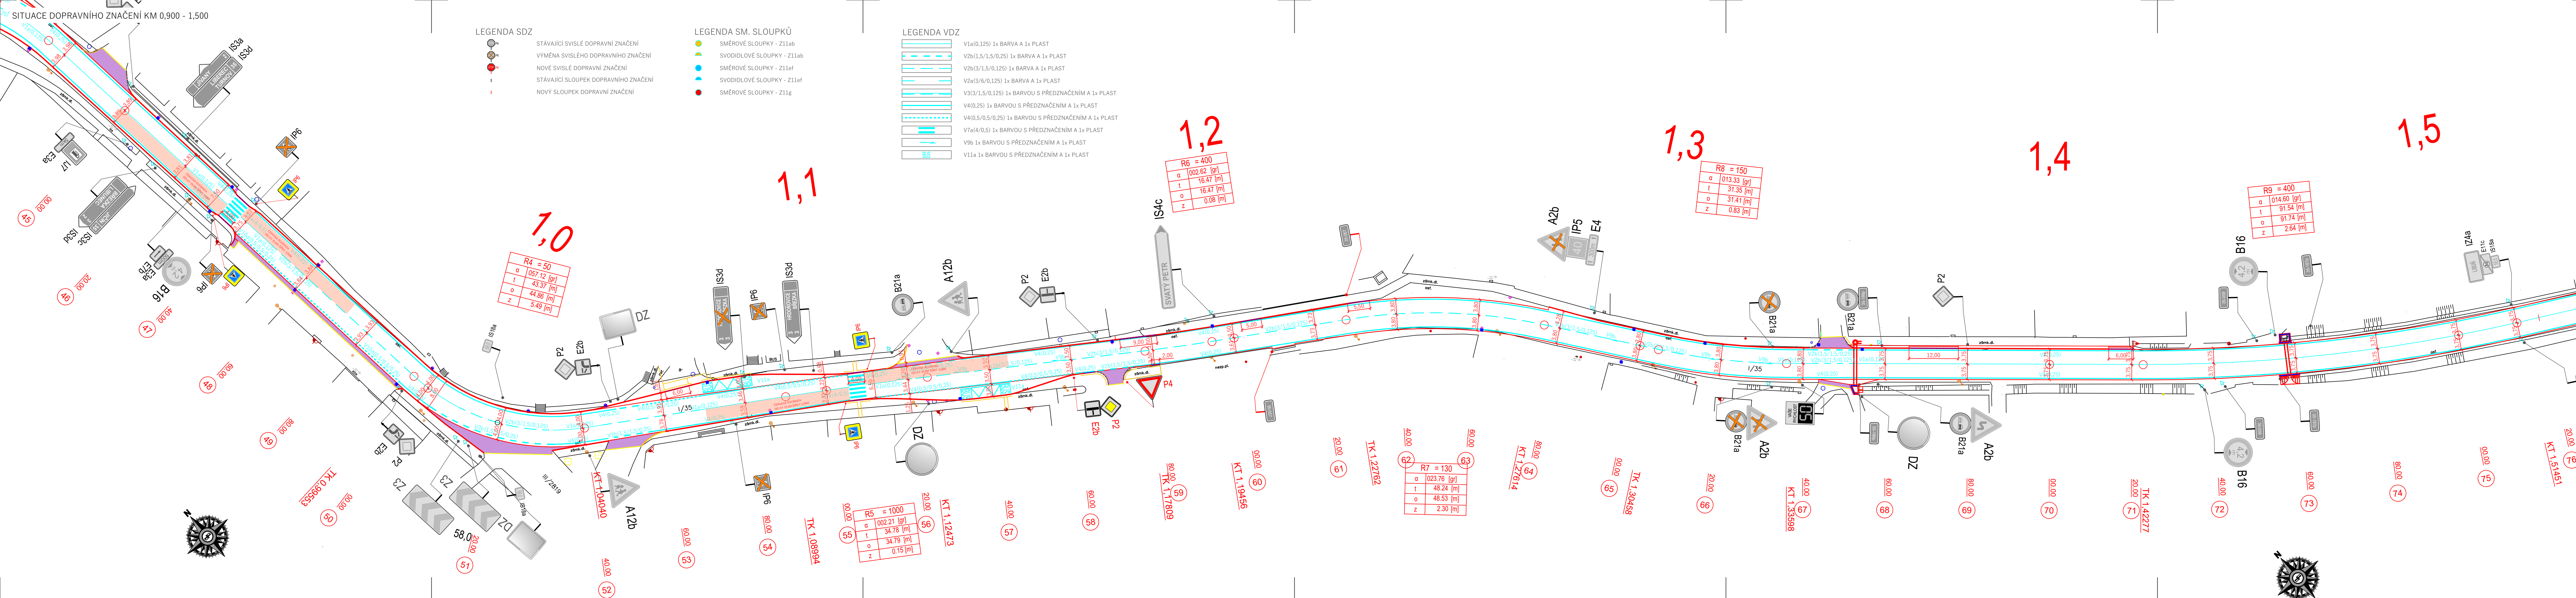

Název stavby: I/35 LIBUŇ - KNĚŽNICE, OPRAVA SILNICE	
Investor: Ředitelství silnic a dálnic s.p. Čerčanská 2023/12, 140 00 Praha 4-Krč IČ: 65993390	www.rsd.cz posta@rsd.cz +420 954 901 132
Město stavby: K.Ú. Újezd pod Troskami, Libuň, Kněžnice	
Objednatel: MI Roads a.s. Koželužská 2450/4 180 00 Praha 8 - Libeň	vaclav.santora@mi-roads.cz +420 608 820 414 IČO: 17331099
Stavbyvedoucí: Václav Šantora	DIČ: CZ17331099
Generální projektant: DI PROJEKT s.r.o. Chelčického 686, 533 51 Pardubice IČO: 01873687 DIČ: CZ01873687	Hlavní projektant: Lukáš Třasák, DiS. Podpis: [Signature] Číslo zakázky: 065/2025
Projektant části: DI PROJEKT s.r.o. Chelčického 686, 533 51 Pardubice IČO: 01873687 DIČ: CZ01873687	www.diprojekt.cz dip@diprojekt.cz +420 773 749 120 DS: u18wq5u
Vedoucí projektant: Lukáš Třasák, DiS.	Podpis: [Signature]
Vypracoval: Lukáš Třasák, DiS.	Podpis: [Signature]
Zodp. projektant: Lukáš Třasák, DiS.	Podpis: [Signature]
Datum: 12.2025	Formát: 7xA4
Stavební objekt: SO 101 Komunikace	Číslo zakázky: 065/2025
Obsah přílohy: SITUACE DOPRAVNÍHO ZNAČENÍ KM 0,900 - 1,500	Označení přílohy: D.1.1.1.6.2
Stupeň dokumentace: Dokumentace skutečného provedení stavby	Měřítko: 1:500
Autorizační razítko: [Circular Stamp]	
Číslo paré: [Blank]	